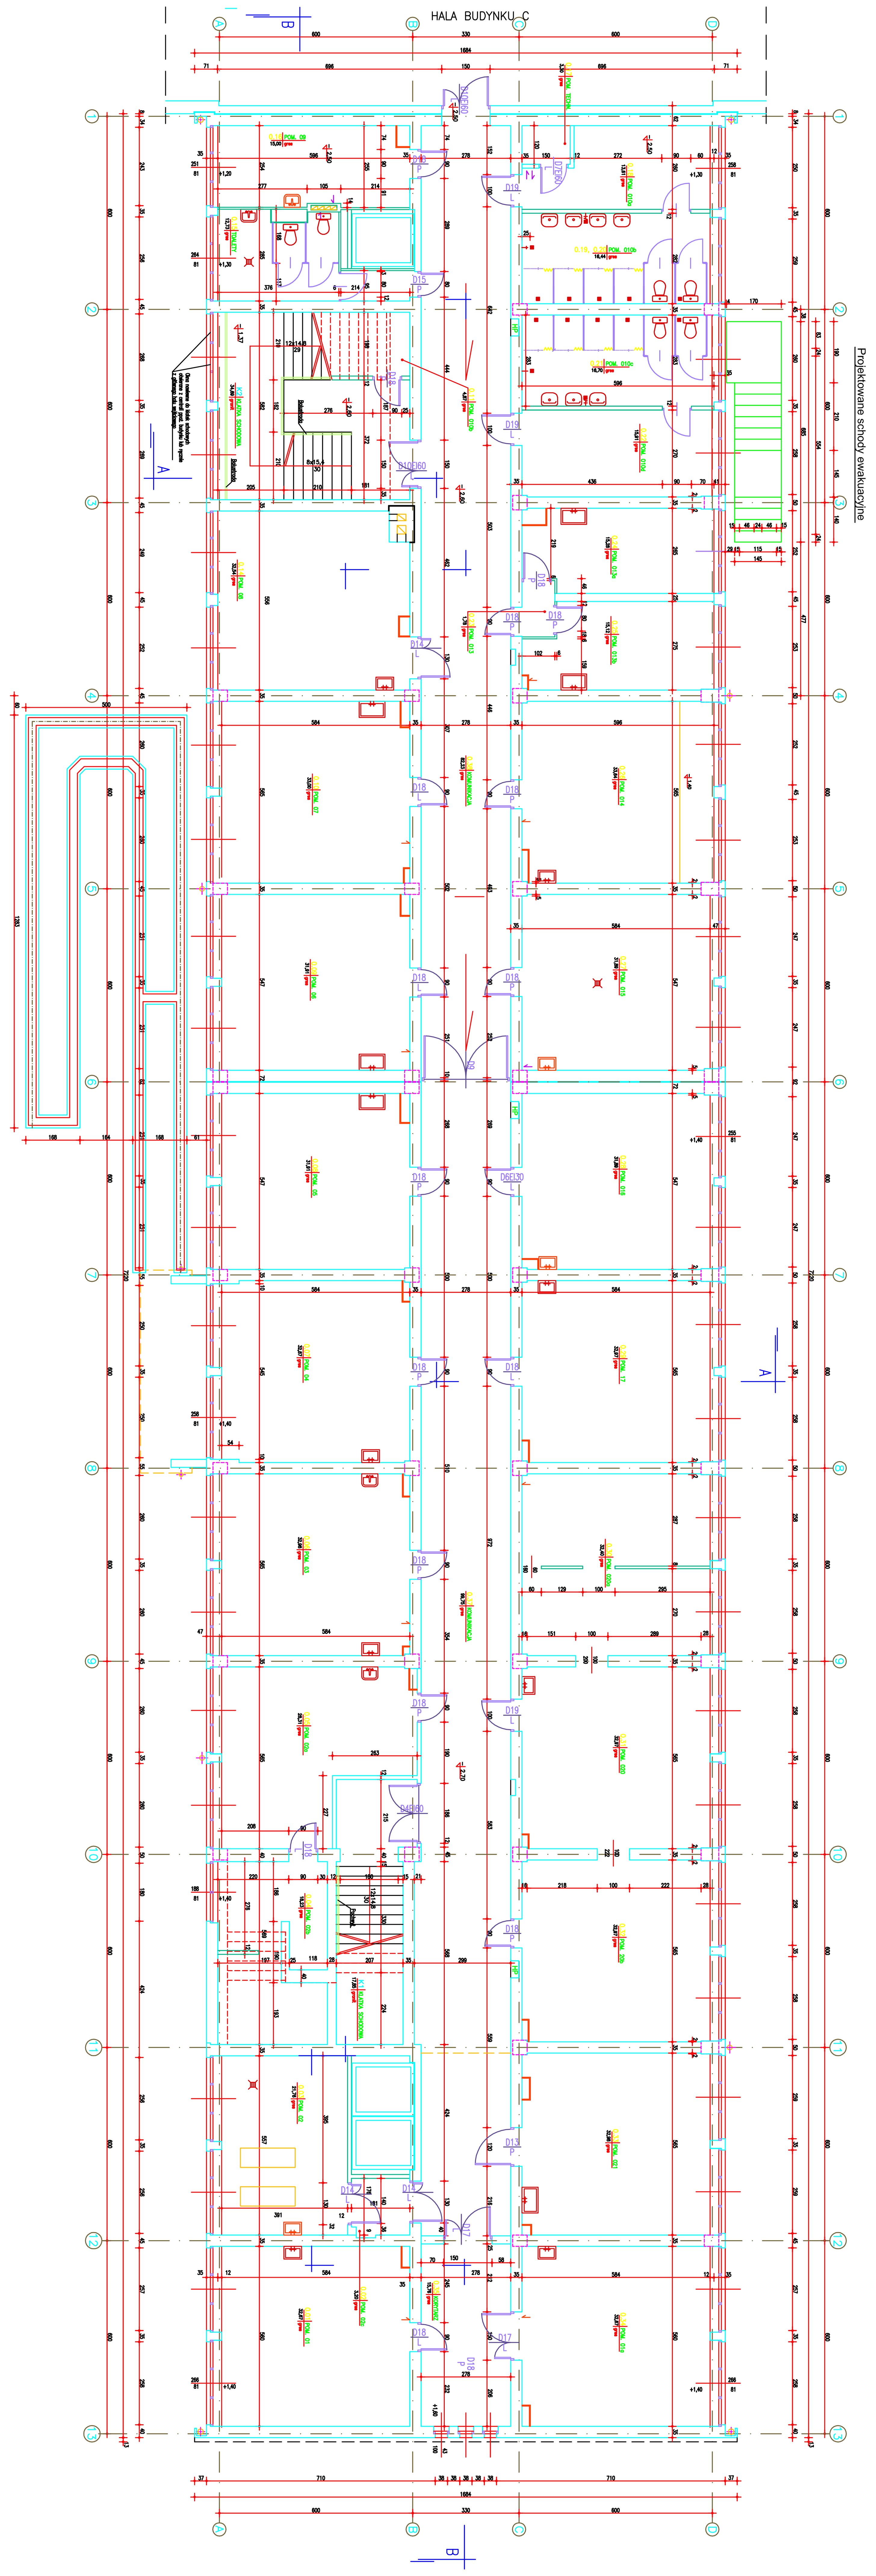

BUDYNEK C
RZUT PIWNIC

DOKUMENTACJA POWYKONAWCZA

LEGENDA

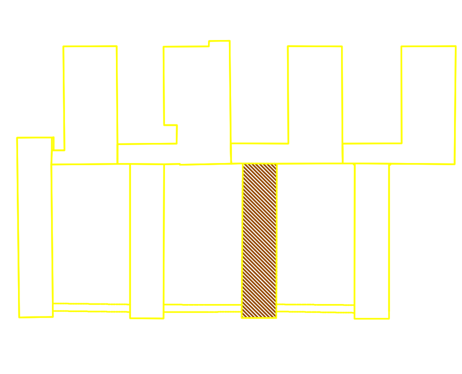

detan

DETAN Sp. z o.o.
25-365 Kielce, ul. Stawowa 16
tel.(fax) (0-41) 361-36-65, 361-36-…, e-mail: pracownia@detan.pl

TEMAT: REMONT I MODERNIZACJA INFRASTRUKTURY EDUKACYJNO-BADAWCZEJ POLITECHNIKI ŚWIĘTOKRZYSKIEJ W KIELCACH

Branża: ARCHITEKTONICZNA

Stadium: PROJEKT WYKONAWCZY

Rysunek: BUDYNEK C - RZUT PIWNIC

Skala: 1:100

Nr rys.: C-1.2

Projektował:	mgr inż. arch. Andrzej Detka	KL 287/91		08-2008
	mgr inż. arch. Marcin Stańczak	SW 12/2004		08-2008
	mgr inż. arch. Dominik Piato			
	mgr inż. Radosław Zaborek			08-2008
Sprawdził:	mgr inż. arch. Stanisław Łabęcki	KL 109/91		08-2008